

※申請書の用紙はA4サイズ上質紙90kgで印刷(印字が歪まないように複写)してください。



## 給 水 装 置 工 事 申 込 書

|   |         |---|---------|---|----------|--------------------------------------------------------------------------------------------------|--------------------|------------|----|------------------------------------|------------------------------|--|--|--|--|--|--|--|--|--|--|
| 受付<br>番号   | 平成<br>第 | 年度<br>号   | 工事<br>種別 | 新設<br>(引込)                                                                                       | 改造<br>(引込)         | 修繕<br>(宅内) | 撤去 | 給水<br>装置<br>番号                     | 第<br>〇〇〇〇〇 号<br>(水番をえんぴつで記入) |  |  |  |  |  |  |  |  |  |  |
|   |         |   | 用 途      | 一般用・工事用・臨時用                                                                                      |                    |            |    |                                    |                              |  |  |  |  |  |  |  |  |  |  |
| 受 付 日   | 平成      | 年   | 月        | 日                                                                                                | 装 置 場 所 宝塚市東洋町1番3号 |            |    |                                    |                              |  |  |  |  |  |  |  |  |  |  |
| 受 付 印   |         | 申 込 者   |          | 〒665-0032<br>住 所 宝塚市東洋町1番3号<br>ふりがな たからづか たろう<br>氏 名 宝塚太郎 印                                      |                    |            |    | ※押印部分はすべて<br>スタンプ印(例:シャチハタ)不可<br>↓ |                              |  |  |  |  |  |  |  |  |  |  |
| 設<br>計<br>審<br>査   | 課 長     | 私設管からの<br>分岐承認   |          | 〒〇〇〇-〇〇〇〇<br>住 所 〇〇市〇〇〇〇〇〇 ←(他人管から分岐の場合の承諾)<br>ふりがな 〇〇〇 〇〇〇<br>氏 名 〇 〇 〇 〇 〇 〇 印                 |                    |            |    |                                    |                              |  |  |  |  |  |  |  |  |  |  |
|   | 副 課 長   | 土地所有者<br>の通過承認   |          | 〒〇〇〇-〇〇〇〇<br>住 所 〇〇市〇〇〇〇〇〇 ←(私道などに対する承諾)<br>ふりがな 〇〇〇 〇〇〇<br>氏 名 〇 〇 〇 〇 〇 〇 印                    |                    |            |    |                                    |                              |  |  |  |  |  |  |  |  |  |  |
|   | 係 長     | 構築物所有<br>者の承認   |          | 〒〇〇〇-〇〇〇〇<br>住 所 〇〇市〇〇〇〇〇〇 ←(申請地の建物と土地の所有者が<br>違う場合の建物側の承諾)<br>ふりがな 〇〇〇 〇〇〇<br>氏 名 〇 〇 〇 〇 〇 〇 印 |                    |            |    |                                    |                              |  |  |  |  |  |  |  |  |  |  |
|   | 担 当 者   | 土地所有<br>者の承認   |          | 〒〇〇〇-〇〇〇〇<br>住 所 〇〇市〇〇〇〇〇〇 ←(申請地の建物と土地の所有者が<br>違う場合の土地側の承諾)<br>ふりがな 〇〇〇 〇〇〇<br>氏 名 〇 〇 〇 〇 〇 〇 印 |                    |            |    |                                    |                              |  |  |  |  |  |  |  |  |  |  |
|   | 担 当 者   | <div style="text-align: center;">委 任 状</div> <p>申込者 住 所 宝塚市東洋町1番3号</p> <p>氏 名 宝塚太郎 印</p> <p>本申請の給水工事にし、下記の者を代理人として選任し給水装置工事に必要な<br/>工事費及び市納金の納付並びに還付の収受に関する一切の権限を委任します。</p> <p>代理人 住 所 〇〇市〇〇〇〇〇〇 (指定工事店)</p> <p>氏 名 〇 〇 〇 〇 〇 〇 印</p> |          |                                                                                                  |                    |            |    |                                    |                              |  |  |  |  |  |  |  |  |  |  |
| 竣<br>工<br>検<br>査   | H. 年月日  |   |          |                                                                                                  |                    |            |    |                                    |                              |  |  |  |  |  |  |  |  |  |  |
| 電<br>算<br>入<br>力   | H. 年月日  |   |          |                                                                                                  |                    |            |    |                                    |                              |  |  |  |  |  |  |  |  |  |  |
| 施 工 者 指定工事業者<br>社 名 (指定工事店)<br>代表者名 〇 〇 〇 〇 印<br>主任技術者名 〇 〇 〇 〇 登録番号 〇〇〇〇〇〇                                                                     |         |   |          |                                                                                                  |                    |            |    | 備 考 関連給水装置番号 号                     |                              |  |  |  |  |  |  |  |  |  |  |
| <div> <div> <p>工事附近見取図</p> <p>※貼り付け不可<br/>※工事場所を明確に<br/>(目標物をなるべく中央に)表示させてください</p> <p>市納金収納確認<br/>平成 年 月 日<br/>印</p> </div> <div> </div> </div> |         |   |          |                                                                                                  |                    |            |    |                                    |                              |  |  |  |  |  |  |  |  |  |  |

## 給 水 装 置 台 帳

| 工 事 費           |          |                 |    |    |       |    |     | 給 水 方 式                           |         |     |                |     |
|-----------------|----------|-----------------|----|----|-------|----|-----|-----------------------------------|---------|-----|----------------|-----|
| 品 名             | 形状<br>寸法 | 概 算 額           |    |    | 精 算 額 |    |     | 直結直圧・直結増圧・受水槽                     |         |     |                |     |
|                 |          | 単価              | 数量 | 金額 | 単価    | 数量 | 金額  | 住居専用・店舗専用・併用式                     |         |     |                |     |
| 割丁字管 ( )        |          |                 |    |    |       |    |     | 階 数                               | 階       | 戸 数 | 戸              |     |
| サドル分水栓( )       |          |                 |    |    |       |    |     | 各戸徴収 有 無                          | 受水槽容量   |     | m <sup>3</sup> |     |
| 仕 切 弁           |          |                 |    |    |       |    |     | ブースターポンプ                          |         |     | kw             |     |
| 止 水 栓           |          | ※ここには記入しないでください |    |    |       |    |     | 配水管最少動水圧                          |         |     | (Mpa)          |     |
| メ ー タ ー         |          |                 |    |    |       |    |     | その他                               |         |     |                |     |
|                 |          |                 |    |    |       |    |     | 給 水 装 置 使 用 材 料                   |         |     |                |     |
|                 |          |                 |    |    |       |    |     | 使用材料名称                            | 口径      | 数 量 |                |     |
|                 |          |                 |    |    |       |    |     | メーターフレキ                           | 20      | 2   |                |     |
|                 |          |                 |    |    |       |    |     | メーター用伸縮バルブ                        | 20      | 1   |                |     |
|                 |          |                 |    |    |       |    |     | H i V P                           | 20      | 22  |                |     |
| 工 事 費 計         |          | 円               |    |    | 円     |    |     | H i V P                           | 13      | 13  |                |     |
| 手 数 料           |          |                 |    |    |       |    |     | 給 水 栓                             | 13      | 2   |                |     |
| 設 計 審 査 費       |          |                 |    |    |       |    |     | 給 湯 器                             | 20      | 1   |                |     |
| 工 事 検 査 費       |          |                 |    |    |       |    |     | ※メーター装置以降の材料で<br>上記以外はここに記入してください |         |     |                |     |
| 道 路 申 請 費       |          |                 |    |    |       |    |     |                                   |         |     |                |     |
| 立 会 費           |          | ※ここには記入しないでください |    |    |       |    |     |                                   |         |     |                |     |
|                 |          |                 |    |    |       |    |     |                                   |         |     |                |     |
| 停 水 費           |          |                 |    |    |       |    |     | 許 可 日                             | 年 月 日   |     |                |     |
| 消 費 税 相 当 額     |          |                 |    |    |       |    |     | メ ー タ ー 番 号                       |         |     |                |     |
| 手 数 料 計         |          | 円               |    |    | 円     |    |     | 開 栓 日                             | 年 月 日   |     |                |     |
| 工事費手数料合計        |          | 円               |    |    | 円     |    |     | 給 水 開 始 日                         | 年 月 日   |     |                |     |
| 分 担 金           |          |                 |    |    |       |    |     | 止 水 栓 設 置 日                       | 年 月 日   |     |                |     |
| 口 径 別 分 担 金     |          | mm              |    |    |       |    |     | 止 水 栓 設 置 利 用                     | 第 号     |     |                |     |
| 消 費 税           |          |                 |    |    |       |    |     | 臨 時 用 開 始 日                       | 年 月 日   |     |                |     |
| 分 担 金 計         | 円        |                 |    |    |       |    |     | 臨 時 用                             | 第 号     |     |                |     |
| 分 担 金 納 入 年 月 日 |          |                 |    |    |       |    | 印   | 表 分 岐 切 替 口 径                     | 管 種 口 径 |     |                |     |
| 拡張分担金納入年月日      |          |                 |    |    |       |    |     | 表 分 岐 切 替 日                       | 年 月 日   |     |                |     |
| 工事費等通知年月日       |          |                 |    |    |       |    |     | 種 別 変 更 日                         | 年 月 日   |     |                |     |
| 工事費等納入年月日       |          |                 |    |    |       |    | 印   | 水 質 残 留 塩 素                       | ppm     |     |                |     |
| 工事費等精算年月日       |          |                 |    |    |       |    | 印   | 水 質 検 査 日                         | 年 月 日   |     |                |     |
| 還 付 ・ 追 徴 金 額   | 円        |                 |    |    |       |    |     | 水 質 検 査 他                         |         |     |                |     |
| 備 考             |          |                 |    |    | 技 術   |    | 精 算 |                                   |         |     |                |     |
|                 |          |                 |    |    | 管 理 者 |    | 課 長 | 副 課 長                             | 係 長     | 係 員 | 検 査            | 立 会 |
|                 |          |                 |    |    |       |    |     |                                   |         |     |                |     |

給水装置設計兼竣工図

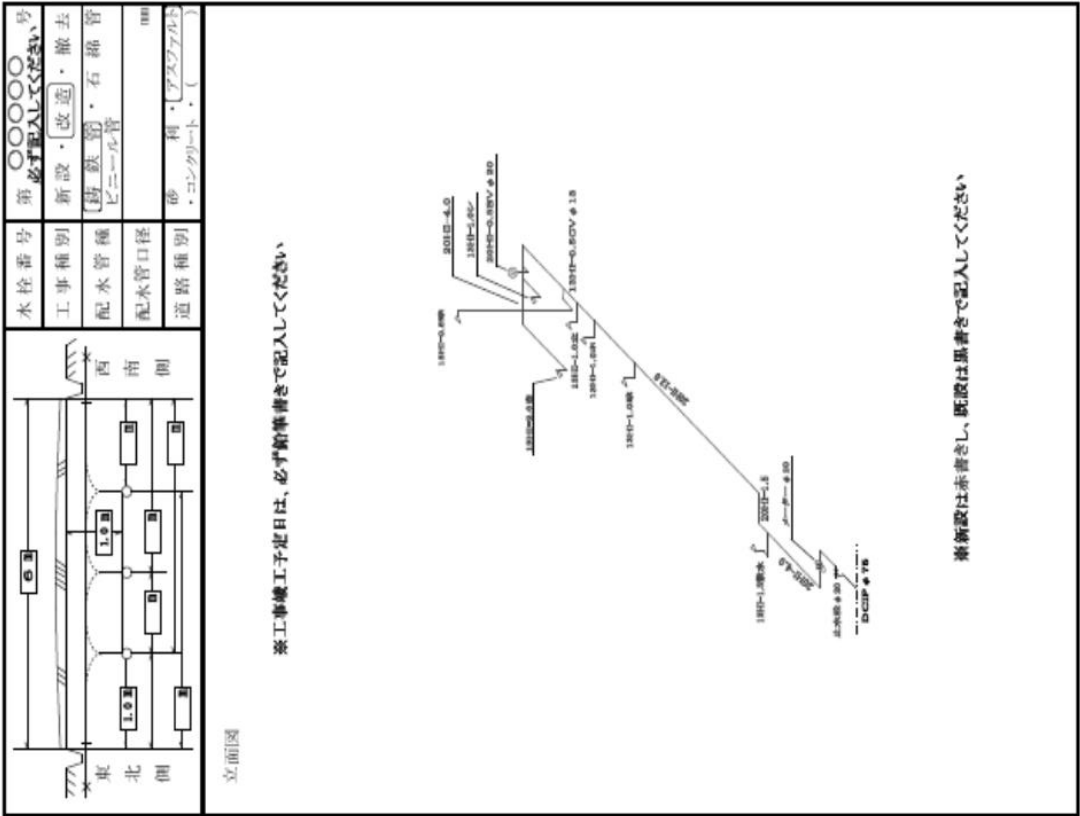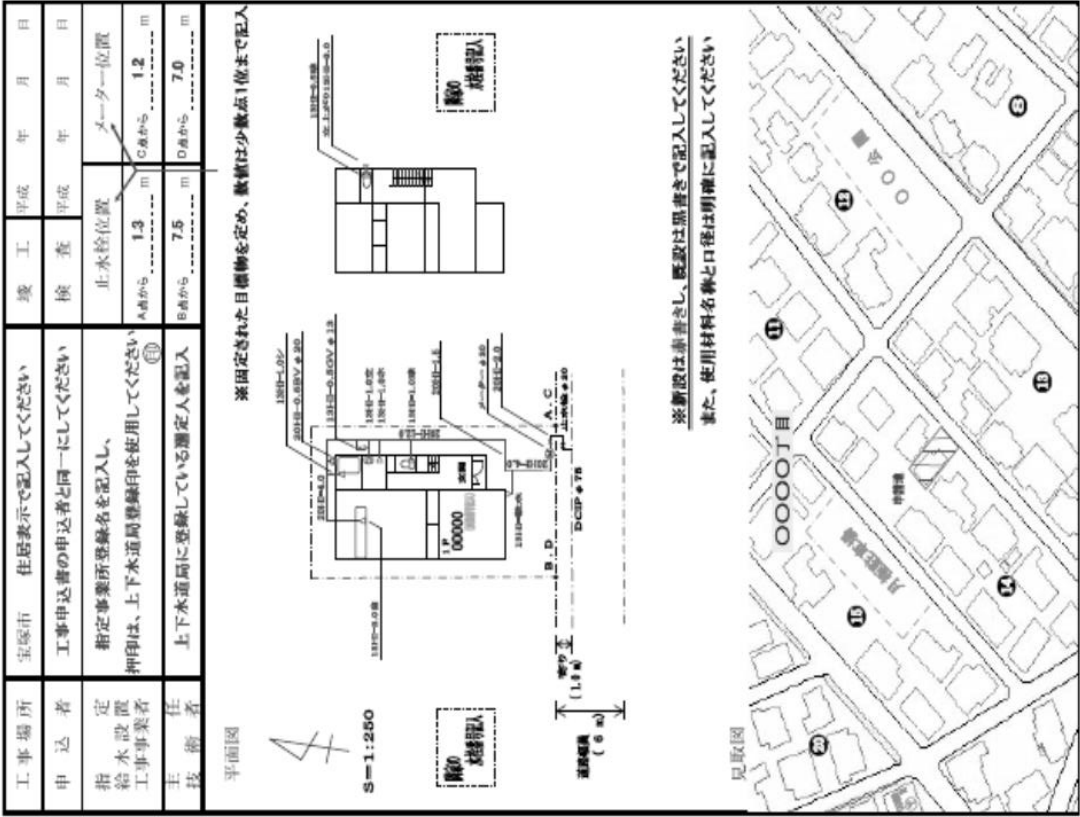

給水装置工事施行基準

昭和 5 7 年（1 9 8 2 年） 3 月 初版発行

宝塚市給水装置工事施行指針

平成 1 0 年（1 9 9 8 年） 4 月 初版発行  
平成 2 2 年（2 0 1 0 年） 4 月 改訂版発行  
平成 2 2 年（2 0 1 0 年） 1 0 月 改訂版発行  
平成 2 7 年（2 0 1 5 年） 4 月 改訂版発行  
平成 2 8 年（2 0 1 6 年） 4 月 改訂版発行  
平成 3 0 年（2 0 1 8 年） 4 月 改訂版発行

発行所 宝塚市上下水道局  
宝塚市東洋町 1 番 3 号